

Polska Spółka Gazownictwa sp. z o.o.
Oddział w Zabrze
ul. Szczęść Boże 11, 41-800 Zabrze
tel. 32 398 50 00, faks 32 271 78 01

Zakład w Opolu

ul. Armii Krajowej 2, 45-071 Opole
tel. 77 456 74 80, faks 77 443 52 42
sekretariat@zabrze.psgaz.pl

PROTOR

Pracownia Projektowa:
Węgry, ul. 700 lecia 15
46-023 Osowiec

Wasz znak:

Opole, 18.03.2014

Nasz znak: TE/R/502/-37-AZ/14

Dot.: Uzgodnienia dokumentacji projektowej na zadanie pn.: "Przebudowa ul. Lompy i ul. Zielonej w Brzegu".

W odpowiedzi na Państwa pismo, z dnia 17-02-2014r. Polska Spółka Gazownictwa sp. z o.o. - Zakład w Opolu informuje, że na terenie objętym opracowaniem przebiega sieć gazowa n/c, wykonana z rur stalowych DN 250/300 oraz PE HD PE 100 d 110/250, SDR 17,6, o głębokości posadowienia 0,8-1,2m.

W dokumentacji projektowej oraz podczas wykonywania prac należy uwzględnić następujące warunki:

- na odcinku oznaczonym na załączniku mapowym, jako P1 – P2 należy przełożyć sieć gazową,
- zakwalifikowaną do przebudowy (przekładki) sieć gazową należy zaprojektować z rur PE HD PE 100 RC d 90, SDR 11,
- rozwiązania techniczne zbliżeń i skrzyżowań z przekładaną siecią gazową należy dostosować do wymogów PN-91/M-34501, oraz do Rozporządzenia Ministra, Gospodarki z dn. 26-04-2013r - w sprawie warunków technicznych, jakim powinny odpowiadać sieci gazowe i ich usytuowanie (Dz. U. 2013 poz. 640,
- trasę projektowanej sieci gazowej należy wstępnie uzgodnić w Rozdzielni Gazu w Brzegu,
- projekt budowlano - wykonawczy przebudowy sieci gazowej należy uzgodnić w Dziale Eksploatacji Zakładu w Opolu,

- wszelkie uszkodzenia sieci gazowej powstałe w trakcie prowadzenia robót obciążają Inwestora,
- wykonawca przełożenia sieci gazowej winien zlecić wykonanie robót firmie, posiadającej odpowiednie uprawnienia, wpisanej do rejestru firm uprawnionych do wykonywania sieci gazowych na terenie PSG Sp.z o. o. Oddział w Zabrze,
- wybór wykonawcy należy uzgodnić w Rozdzielni Gazu w Brzegu tel. 77 411 23 17,
- wszelkie koszty, wynikające z przebudowy, odpowietrzenia i ponownego zagazowania sieci gazowej winien pokryć inwestor,
- wyłączony z eksploatacji odcinek sieci gazowej należy trwale odciąć i fizycznie zlikwidować,
- prace ziemne w pobliżu czynnej sieci gazowej należy prowadzić ręcznie i winne być realizowane pod płatnym nadzorem przedstawiciela Rozdzielni Gazu w Brzegu,
- o terminie prowadzenia robót w pobliżu urządzeń gazowych należy powiadomić pisemnie Rozdzielnię Gazu w Brzegu,
- pomiary geodezyjne powykonawcze powinny uwzględniać wymogi stawiane przez Rozporządzeniem Ministra Spraw wewnętrznych i Administracji z dnia 9 listopada 2011 r. w sprawie standardów technicznych wykonywania geodezyjnych pomiarów sytuacyjnych i wysokościowych oraz opracowywania i przekazywania wyników tych pomiarów do państwowego zasobu geodezyjnego i kartograficznego, a także wynikające z Instrukcji wykonywania prac geodezyjnych (szkic polowy, wykaz współrzędnych x, y, i z, pliki wsadowe shapefile), Dz. U. 2011 nr 263 poz. 1572,
- szczególne wymogi dotyczące projektowania, wykonania robót oraz przygotowania dokumentacji powykonawczej określają „Jednolite zasady projektowania, budowy i odbioru gazociągów w PSG sp. z o.o. Oddział w Zabrze”.

Inwestor zobowiązany jest do przedłożenia po zakończeniu prac dokumentacji potwierdzającej tytuł prawny przysługujący Spółce – jako przedsiębiorstwu energetycznemu – do korzystania z nieruchomości zajętej przez nową sieć.

Wykonana przebudowa sieci gazowej będzie traktowana przez nasz Oddział jako naprawienie szkody wyrządzonej działalnością Inwestora. Włączenie wykonanego w ramach „przekładki” odcinka sieci do czynnego gazociągu nastąpi na podstawie Protokołu Włączenia do Eksploatacji Przebudowanej Sieci Gazowej.

Na załącznikach mapowych czynną sieć gazową oznaczono kolorem żółtym, nieczynną kolorem niebieskim natomiast armaturę kolorem czerwonym.

Wydane warunki techniczne należy dołączyć do opracowań projektowych.

Z poważaniem


ZASTĘPCA DYREKTORA
ds. Technicznych

Andrzej Iwanowicz

KO:

1. Adresat + mapy
2. RG Brzeg
3. TE /aa + mapy



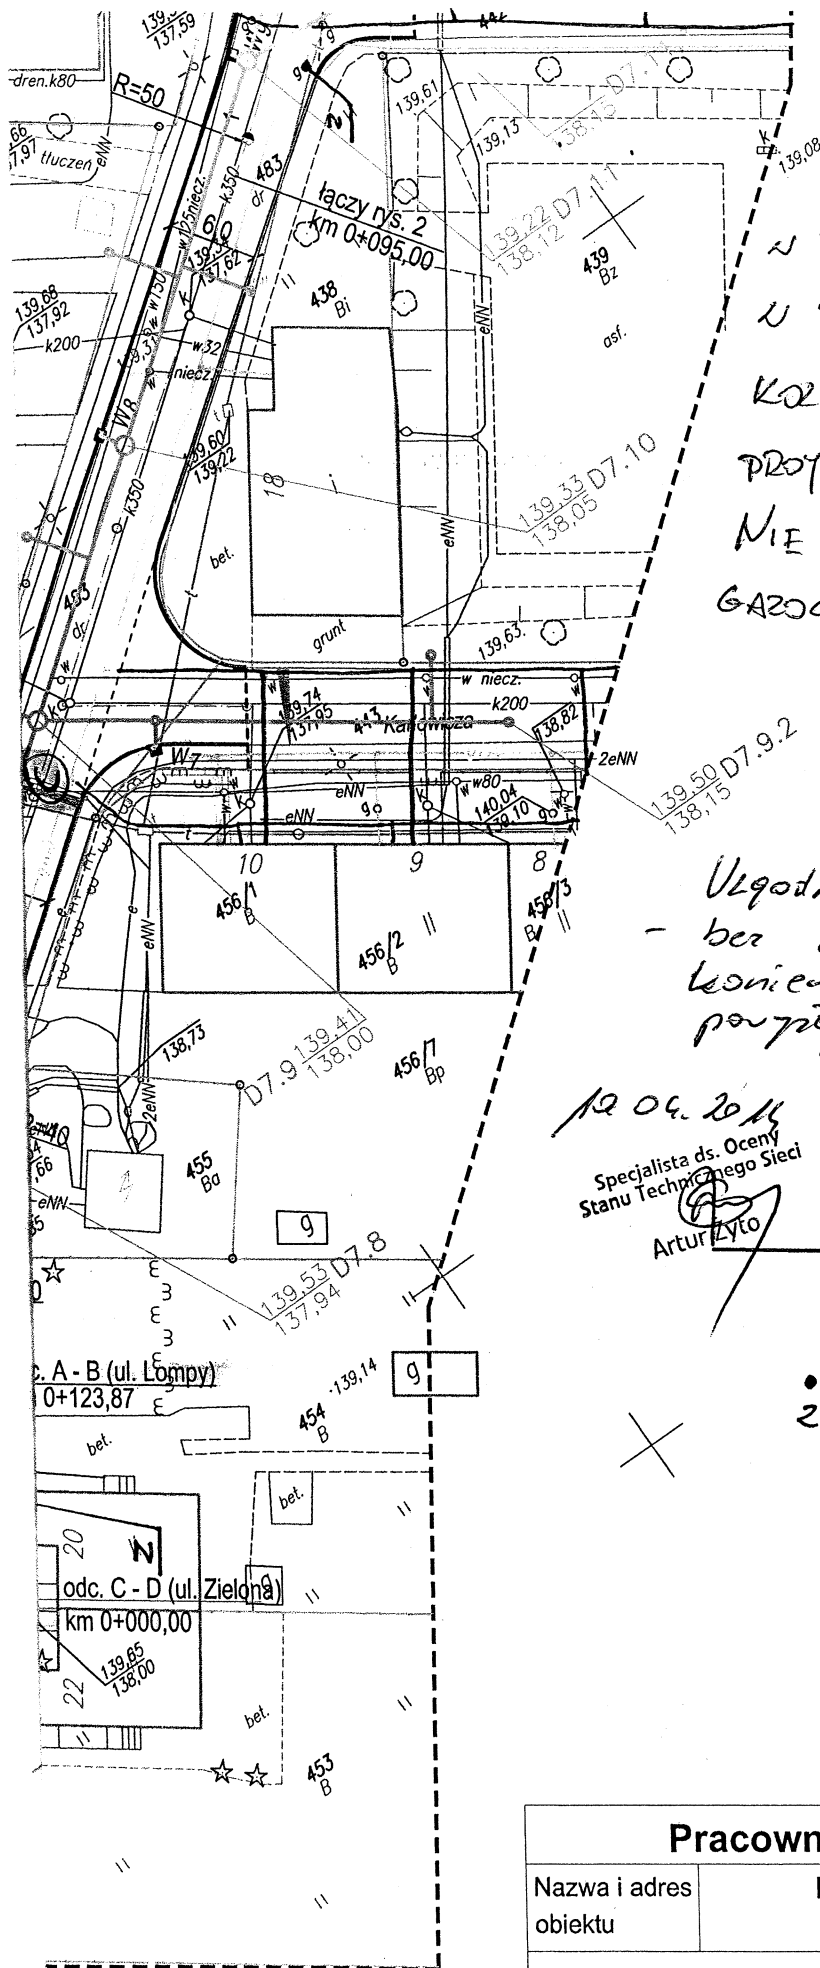

UZGODNIENIE
 SIEĆ GAZOWA W UL. LOMPY
 W PRZECZYNIENIACH PRZEBIEGA
 W PASIE WYRZUTU. NIE WYSTĘPUJE
 KORZYTA SIECI GAZOWEJ Z
 PROJEKTOWANYM KRANĘŻNIKIEM.
 NIE JEST PLANOWANA WYMIANA
 GAZOCIĄGU Ø90 PE W UL. LOMPY.

Kierownik ds. Technicznych
 Rozdzielni Gazu w Brzegu

Antoni Rak 09-06-2014

Uzgodniono w Dziale Eksploatacji.
 - bez uwag, przebudowa nie jest
 konieczna zgodnie z zaleceniem
 państwa

Polska Spółka Gazownictwa sp. z o.o.
 ul. M. Kasprzaka 25, 01-224 Warszawa
 Oddział w Zabrze

Rozdzielnia Gazu w Brzegu
 49-300 Brzeg, ul. Chodmska 2
 tel./faks 77 411 23 17, 77 416 96 89
 NIP 525 24 96 411
 KRS 0000374001 REGON 142739519

12.06.2014
 Specjalista ds. Oceny
 Stanu Technicznego Sieci

Artur Zyto

SIEĆ GAZOWA NIECZYNNA

SIEĆ GAZOWA NISKIEGO CIŚNIENIA

- ARMATURA GAZOWA
- ZAGUSZA, ZAWÓR

Pracownik ds. Technicznych

Adrian Frinlauf

28.02.2014

Pracownia Projektowa "PROTOR"

Nazwa i adres
 obiektu

Przebudowa ulic: Lompy i Zielonej
 w Brzegu

PROJEKT ZAGOSPODAROWANIA TERENU

	imię i nazwisko	specjal.	nr upr. bud.	podpis
Projektował	mgr inż. Antoni Plamitzer	drogi	18/76Op.	
Sprawdził	mgr inż. Kazimierz Kurowski	drogi	229/94Op.	
umowa nr BI.7013.8.U1.2013	skala 1:500	data 01.2014 r.		rys. 1